# ООО «Орион»

Юр. адрес: 194362, г. Санқт-Петербург, Выборгское шоссе, д.435,офис 24-25.

*Шел./факс: (965) 751-32-52* ,

E-mail: orionltd@inbox.ru

ИНН: 7802788798 КЛТ: 780201001

P/c: 40702810418060004430

ФИЛИАЛ «Центральный» Банқа ВПГБ (ПАО) г. Москва

# Внесение изменений в проект организации дорожного движения на улично-дорожной сети г. Тихвин (ограничение движения грузового транспорта)



244-2025-ПОДД

Санкт-Петербург 2025г.

000 «Орион»

Юр. адрес: 194362, г. Санқт-Петербург, Выборгское шоссе, д.435, офис 24-25

Тел./факс: (965) 751-32-52,

E-mail: orionltd@inbox.ru

P/c: 40702810418060004430

ФИЛИАЛ «Центральный» Банқа ВПГБ (ПАО) г. Москва

«РАЗРАБОТАЛ»
Генеральная ужиреня оргоно
ООО «Одейон)
«
2025г. в

«УТВЕРЖДАЮ» Администрация <del>МО-</del> Тихвинское бъего до сетейне «

ВНЕСЕНИЕ ИЗМЕНЕНИЙ В ПРОЕКТ ОРГАНИЗАЦИИ ДОРОЖНОГО ДВИЖЕНИЯ НА УЛИЧНО-ДОРОЖНОЙ СЕТИ Г. ТИХВИН (ОГРАНИЧЕНИЕ ДВИЖЕНИЯ ГРУЗОВОГО ТРАНСПОРТА)

244-2025-ПОДД

Санкт-Петербург

2025



#### АДМИНИСТРАЦИЯ ЛЕНИНГРАДСКОЙ ОБЛАСТИ

#### КОМИТЕТ ПО ДОРОЖНОМУ ХОЗЯЙСТВУ ЛЕНИНГРАДСКОЙ ОБЛАСТИ

Государственное бюджетное учреждение Ленинградской области «Управление автомобильных дорог Ленинградской области» (ГБУ «Ленавтодор»)

ИНН 4716021880 КПП 471601001 190103, Санкт-Петербург, Рижский пр., 16 тел. 660-46-33, e-mail: info@ленавтодор.рф 15.09.2025 15-3612/2025-0-1 на .№ 15-3612/2025 от 12.09.2025 Заместителю главы администрациипредседателю Комитета ЖКХ Тихвинского района Ленинградской области

А.М. Корцову

копия: Руководителю ГКУ ЛО «ЦБДД»

С.Б. Гончарову

#### Уважаемый Артем Михайлович!

В ГБУ «Ленавтодор» рассмотрено Ваше обращение по вопросу согласования изменений в проекты организации дорожного движения автомобильных дорог общего пользования регионального значения «Лодейное Поле-Тихвин-Будогощь», км 158 и «Подъезд к г. Тихвин (западный подъезд)» в части ограничения движения грузового транспорта в г. Тихвин.

По результатам рассмотрения сообщаю, представленная документации соответствует нормативам и стандартам, действующим в сфере обеспечения безопасности дорожного движения.

Заместитель директора



Н.В. Степанов

Исп.: Никуленкова Г.Л.

тел.: 660-46-52



					Содержание			
				На	аименование			Стр.
					1			2
Соде	ержа	ние						1 лист
Пояс	снит	ельная запі	иска					1 лист
Обш	цие д	анные						3 листа
Обш	ций п	лан. Схема	а движе	ния гр	узового транспорта			1 лист
Узел	п 1							1 лист
Узел	п 2							1 лист
Узел	п 3							1 лист
Узел	п 4							1 лист
Узел	п 5							1 лист
Узел	зел 6							1 лист
Узел	п 7							1 лист
Узел	п 8							1 лист
Узел	п 9							1 лист
Узел	п 10							1 лист
Эски	из зн	ака индиви	ідуальн	ого пр	оектирования			5 листов
Ведо	омос	ть объемон	в работ 1	на уст	ановку дорожных знаков і	по закр	ытию	1 лист
для і	грузс	ового движ	ения					
Прил	ложе	ение:						
Схем	ма О,	ДД						2 листа
					244-20	25-ПОД	ПЛ-С	
Изм. Л	Лист	№ докум.	Подпись	Дата	277-20			_
	-+		1	$\vdash\vdash$		Стаді П	ия Лист 1	Листов 1
Разработ	гал ]	Медютов		09.25	Солети отпо			«Орион»
					Содерж ание		000	"Obnon"

#### Пояснительная записка.

Основанием для разработки является муниципальный контракт ИКЗ 233471501587747150100100060000000244 ОКПД 2 71.12.14.100, заключенный между ООО «Орион» и муниципальным образованием Тихвинское городское поселение Тихвинского муниципального района.

Целью разработки данного проекта является запрет сквозного движения грузового транспорта через г. Тихвин

Для объезда закрытого участка грузовому транспорту предлагается использовать автодороги: трассу A-114 «Вологда - Новая Ладога»,

Для заблаговременного информирования водителей устанавливаются дорожные знаки индивидуального проектирования на следующих узлах:

-узел 7, узел 9, узел 10, узел 11

выбирается согласно ГОСТ Р 52290-2004 – 200мм.

Также учтено информирование водителей о вводимых ограничениях непосредственно у закрытого для сквозного движения грузового транспорта участков дорог. Для полного исключения использования данного участка дороги в качестве транзита грузового транспорта на всех имеющихся подходах (въездах) устанавливаются знаки 3.4 «Движение грузовых автомобилей запрещено».

Дорожные знаки выполнить с использованием световозвращающей пленки типа "Б"

					244-2025-ПОДД-ПЗ						
Изм.	Лист	№ докум.	Подпись	Дата	, , ,						
						Стадия	Лист	Листов			
						P	1	1			
					Пояснительная записка		ООО «Орион»				
					ооо жорп						
Разра	бот ал	Медют ов		09.25							

#### Общие данные.

В проекте организации дорожного движения разработаны указания по дислокации дорожных знаков в соответствии с требованиями с ГОСТ Р 52289-2019 «Правила применения дорожных знаков, разметки, светофоров, дорожных ограждений и направляющих устройств».

Для информирования участников дорожного движения о характере опасности и приближении к опасному участку дороги, изменениях дорожной обстановки используются предупреждающие дорожные знаки, которые устанавливаются в населенном пункте на расстоянии 50-100м, а вне населенном — 150-300 м до начала опасного участка.

Для введения различных ограничений движения или отмены применяются запрещающие знаки. Знаки вводящие ограничения и режимы устанавливают в начале участков, где это необходимо, а отменяющие ограничения и режимы - в конце.

В одном поперечном сечении дороги устанавливают не более трех знаков без учета знаков 5.15.2, дублирующих знаков, знаков дополнительной информации, а также знаков 1.34.1 - 1.34.3 в местах производства дорожных работ.

Знаки, кроме установленных на перекрестках, остановочных пунктах маршрутных транспортных средств, в местах устройства искусственных неровностей и производства дорожных работ, располагают вне населенных пунктов на расстоянии не менее 50 м, в населенных пунктах - не менее 15 м друг от друга.

Высоту установки знаков, расположенных сбоку от проезжей части, определяют от поверхности дорожного покрытия на краю проезжей части. На протяжении одной дороги высота установки знаков должна быть по возможности одинаковой.

					244-2025-ПОДД-ОД					
Изм.	Лист	№ докум.	Подпись	Дата						
						Стадия	Лист	Листов		
						P	1	3		
					Пояснительная записка	ООО «Ор		«Орион»		
Разра	бот ал	Медют ов		09.25						

Типовое размещения дорожных знаков в поперечном профиле дороги (рис.1):

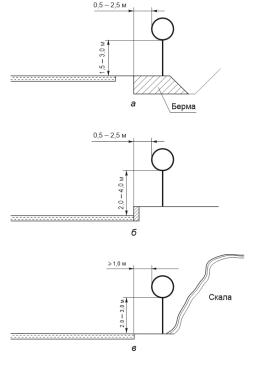


Рис. 1 - Размещения дорожных знаков в поперечном профиле дороги: a — вне населенных пунктов, b — в населенных пунктах, b — на обочине в стесненных условиях


Изм.	Лист	№ докум.	Подпись	Дата


#### Нормативные документы, использованные при проектировании проекта организации дорожного движения


- 1. ГОСТ Р 52289-2019 Технические средства организации движения. Правила применения дорожных знаков, разметки, светофоров, дорожных ограждений и направляющих устройств.
- 2. ГОСТ Р 52290-2004 Знаки дорожные. Общие технические условия.
- 3. ГОСТ Р 51256-2018 Технические средства организации дорожного движения. Разметка дорожная. Типы и основные параметры. Общие технические требования.
- 4. ГОСТ Р 50597-2017 Национальный стандарт Российской Федерации. Дороги автомобильные и улицы. Требования к эксплуатационному состоянию, допустимому по условиям обеспечения безопасности дорожного движения. Методы контроля.
- 5. СП 34.13330.2021 Автомобильные дороги. СНиП 2.05.02-85\*.
- 6. Правила дорожного движениясо всеми изменениями
- 7. СП 42.13330.2016 Градостроительство. Планировка и застройка городских и сельских поселений. СНиП 2.07.01-89\*.
- 8. ГОСТ Р 52766-2007 Дороги общего пользования. Элементы обустройства. Общие требования.
- 9. Методические рекомендации о разработке заданий на проектирование организации дорожного движения в городах. (МВД СССР 1991 г.)
- 10. Приказ Минтранса от 18.02.2025 №49

Изм.	Лист	№ докум.	Подпись	Дата


# СХЕМА ДВИЖЕНИЯ ГРУЗОВОГО ТРАНСПОРТА В Г.ТИХВИН, ТИХВИНСКОГО Р-НА ЛЕНИНГРАДСКОЙ ОБЛАСТИ

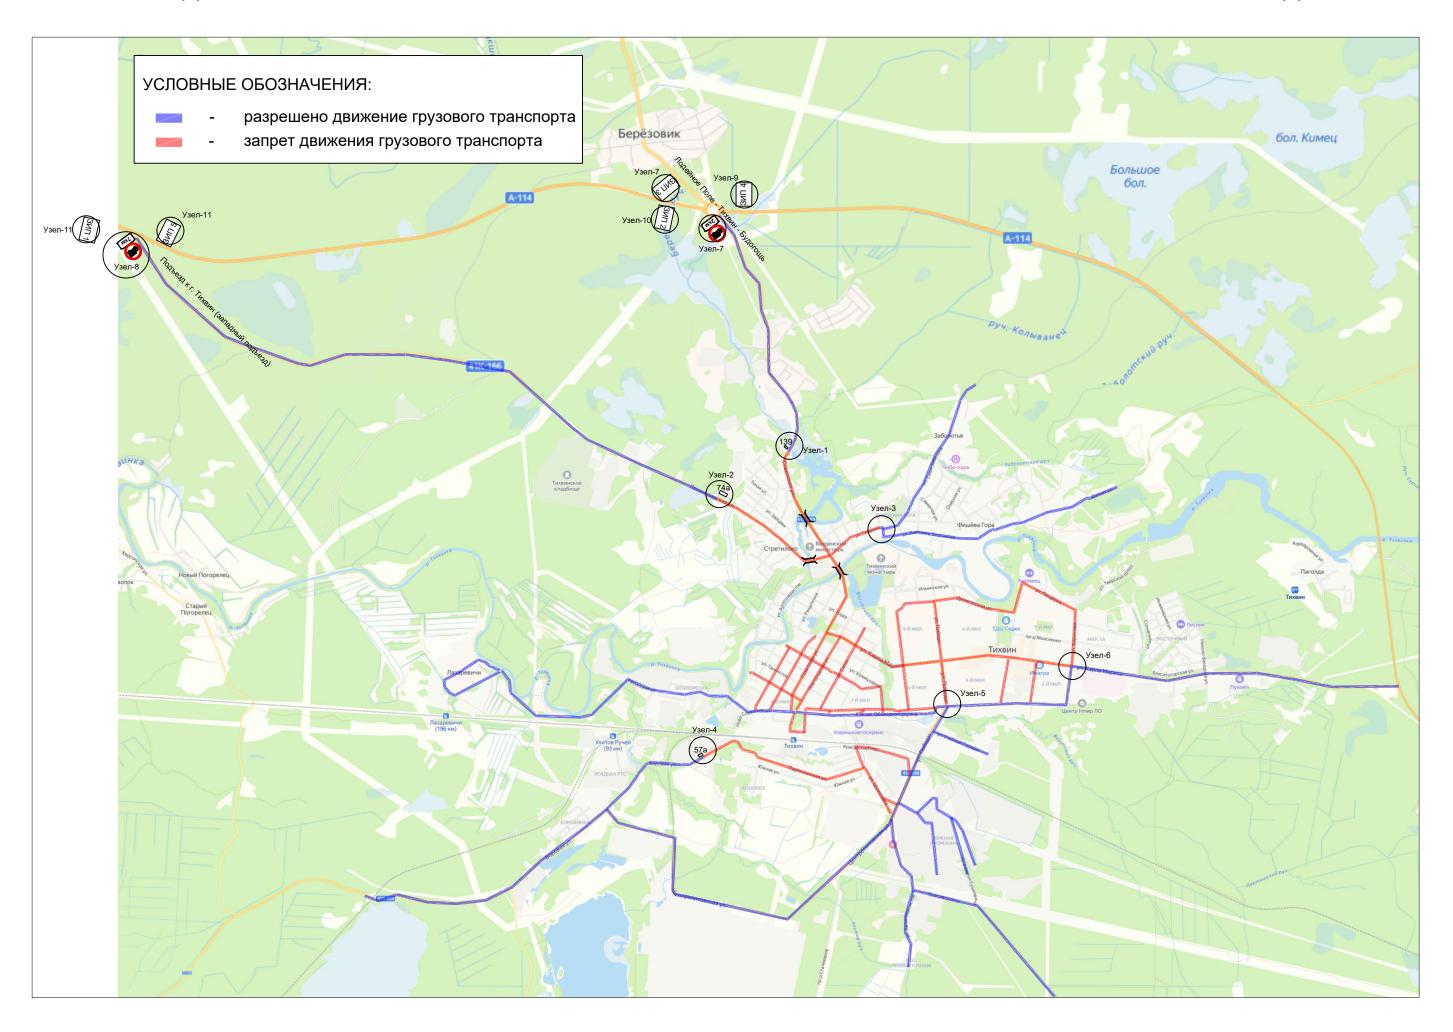


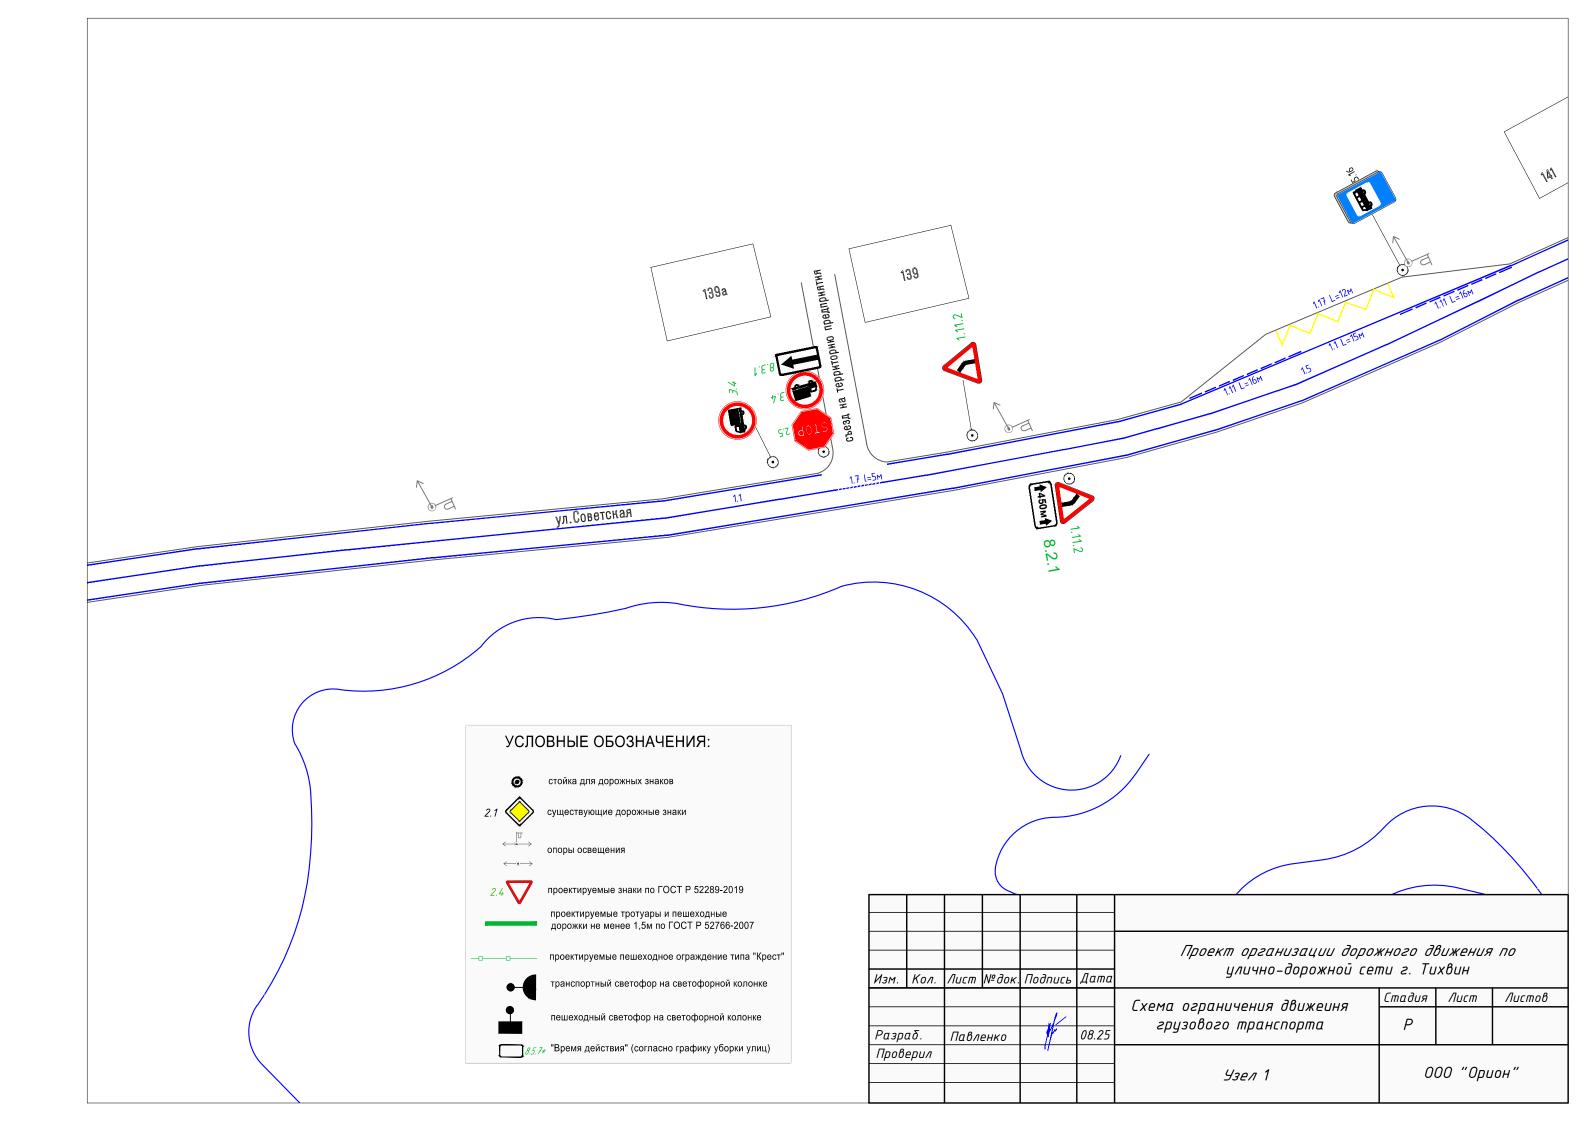


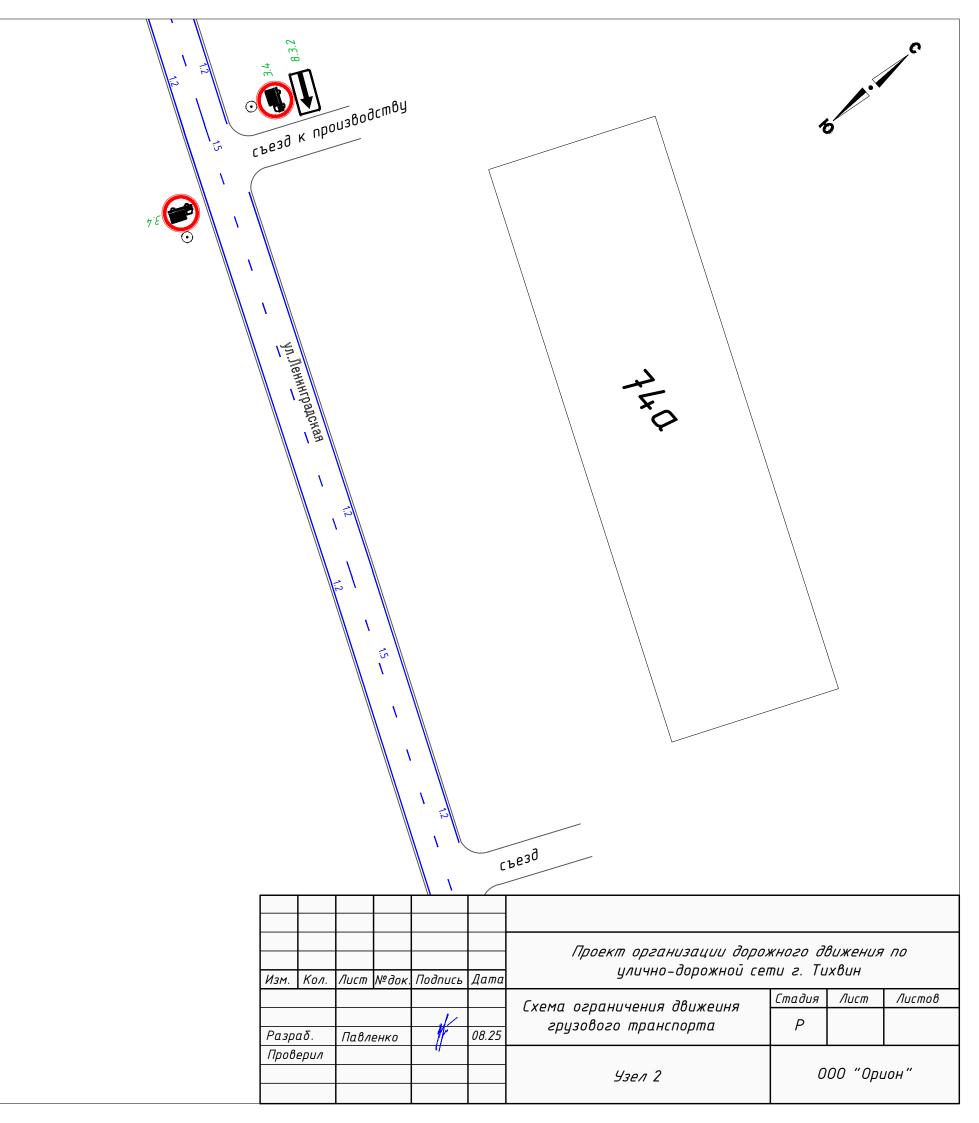




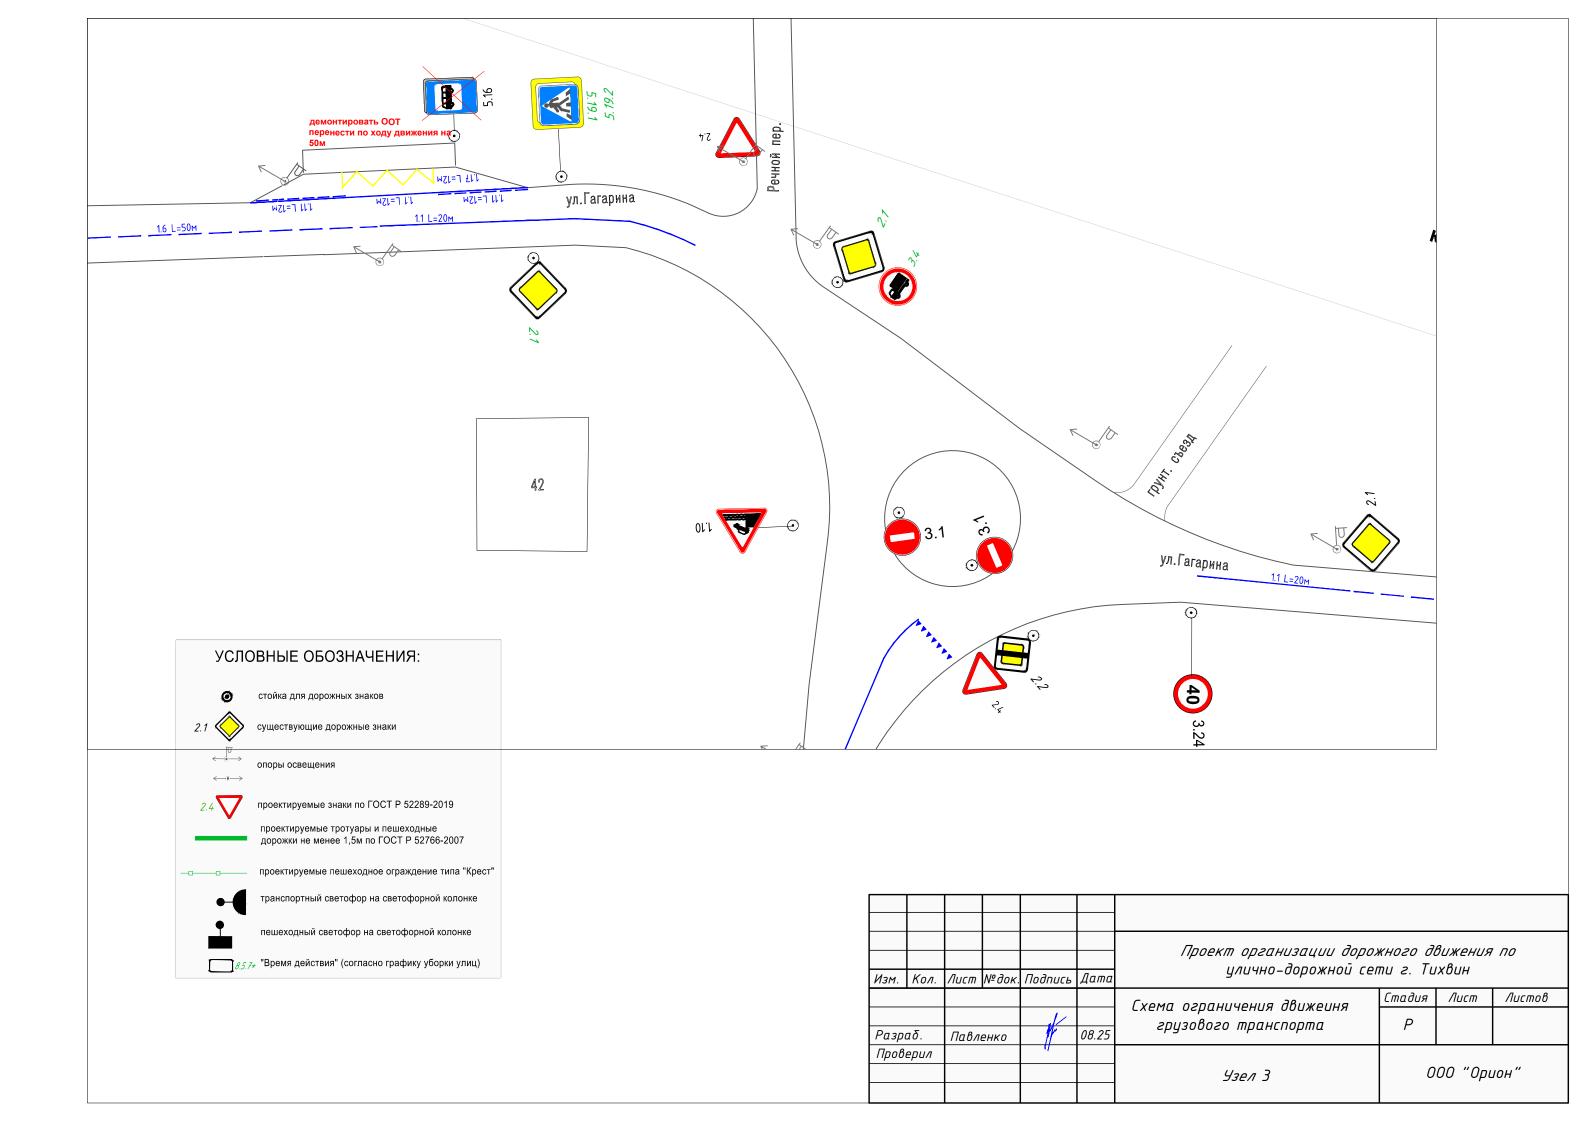

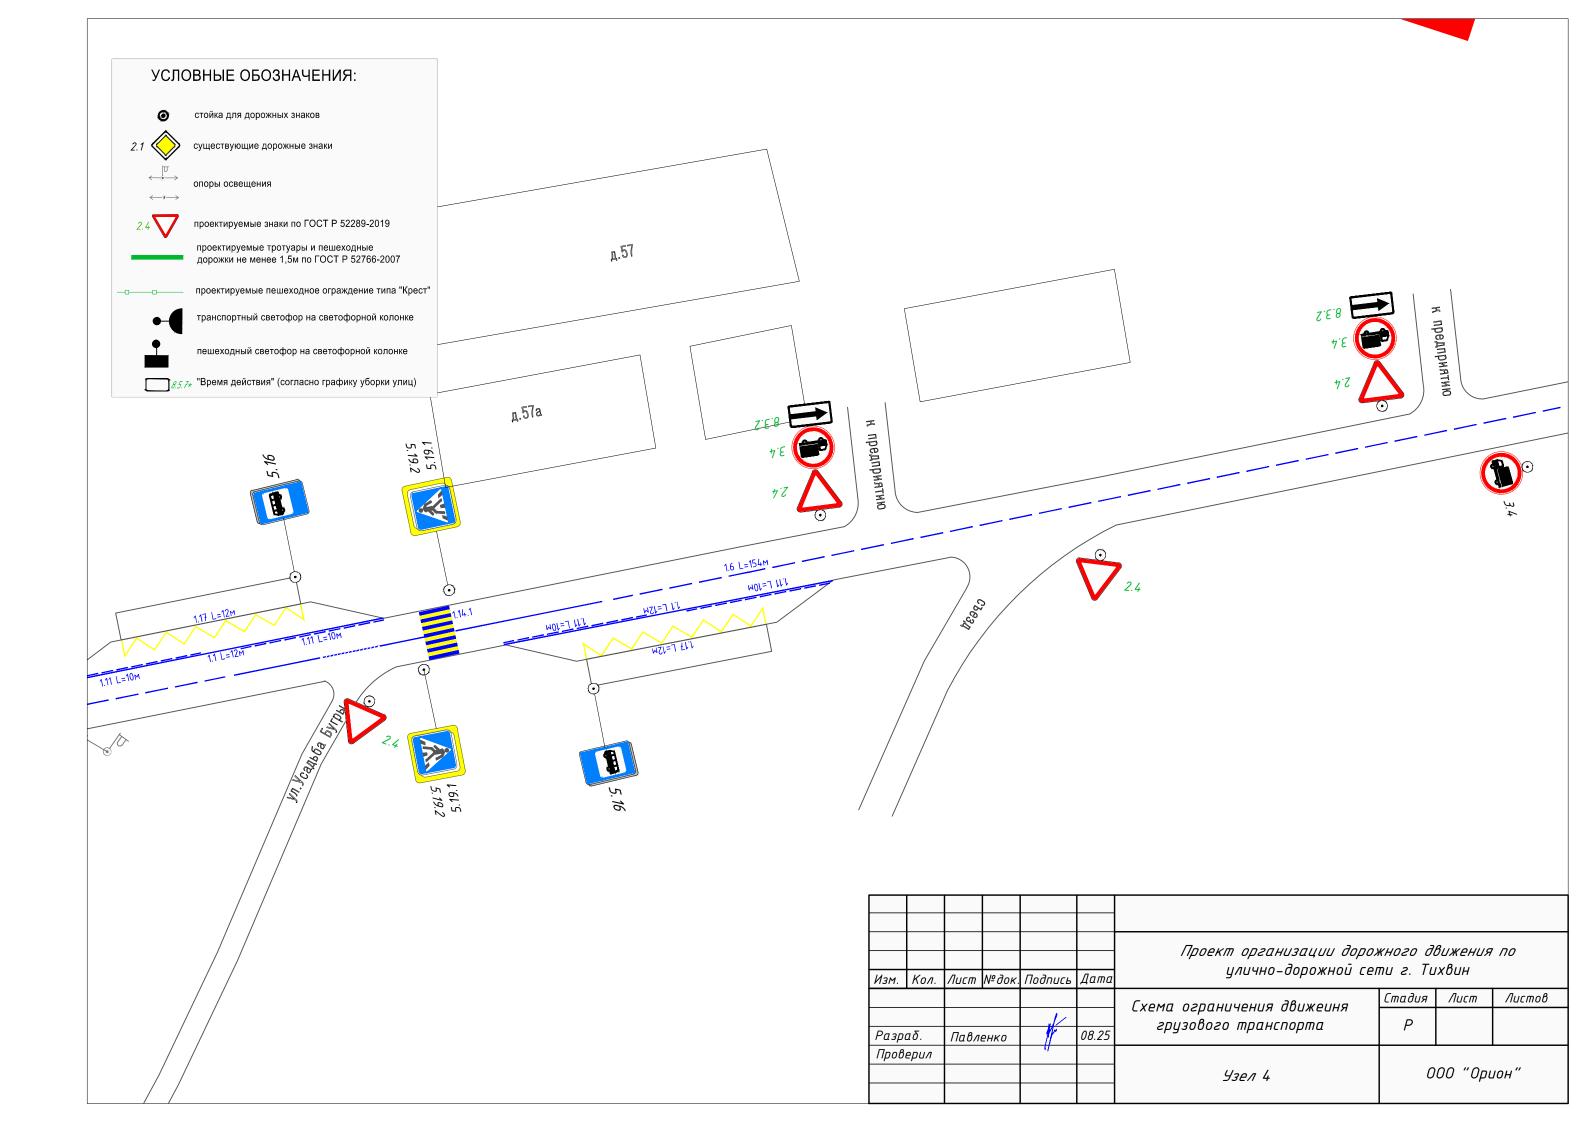


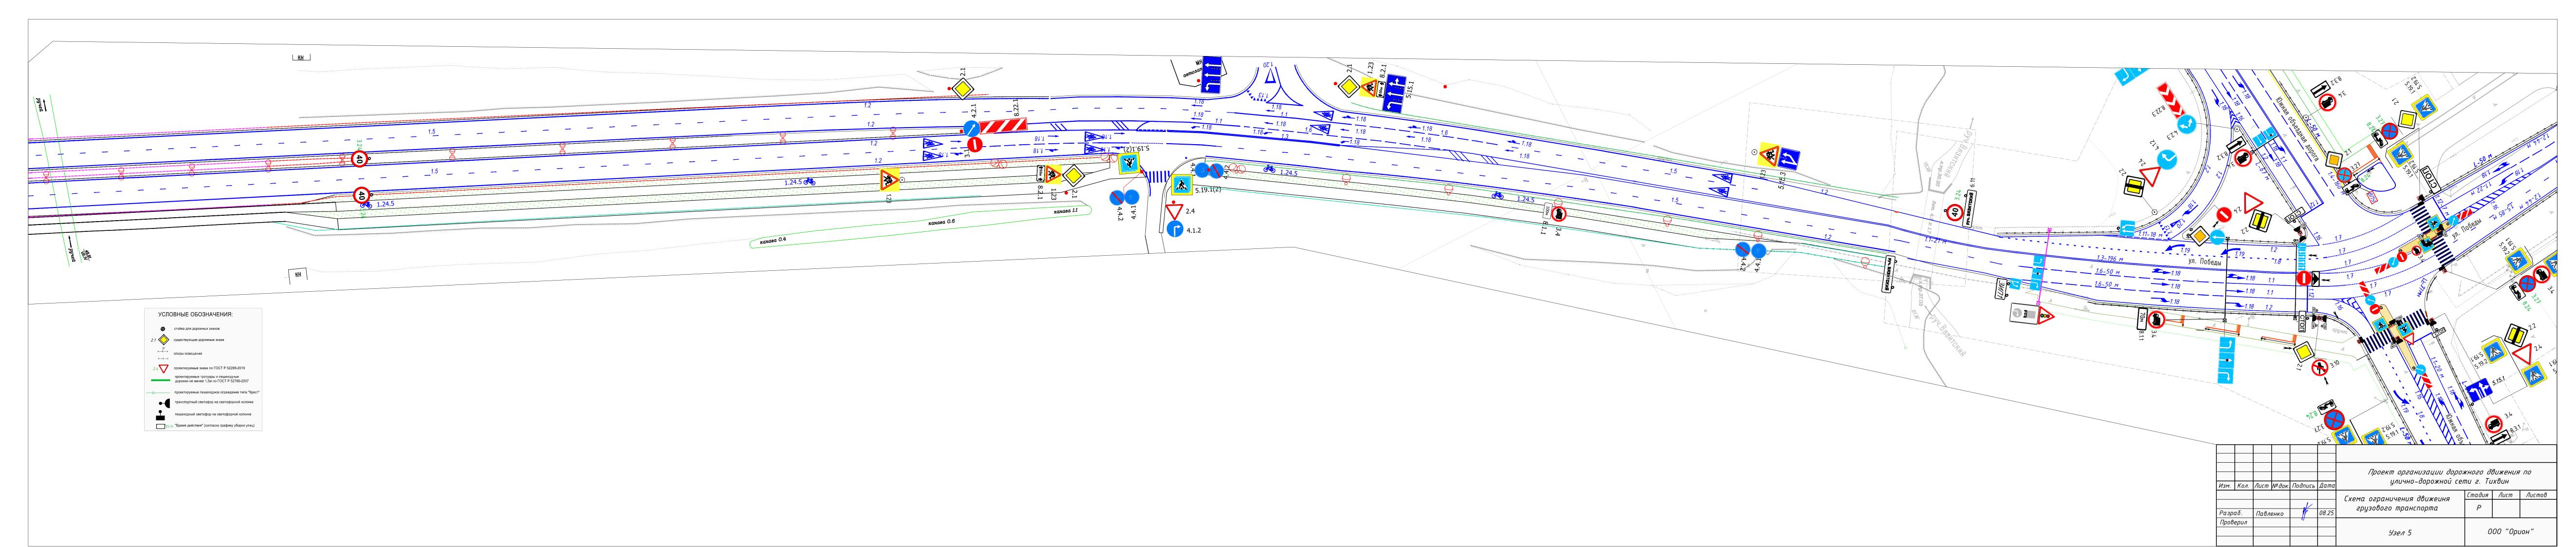

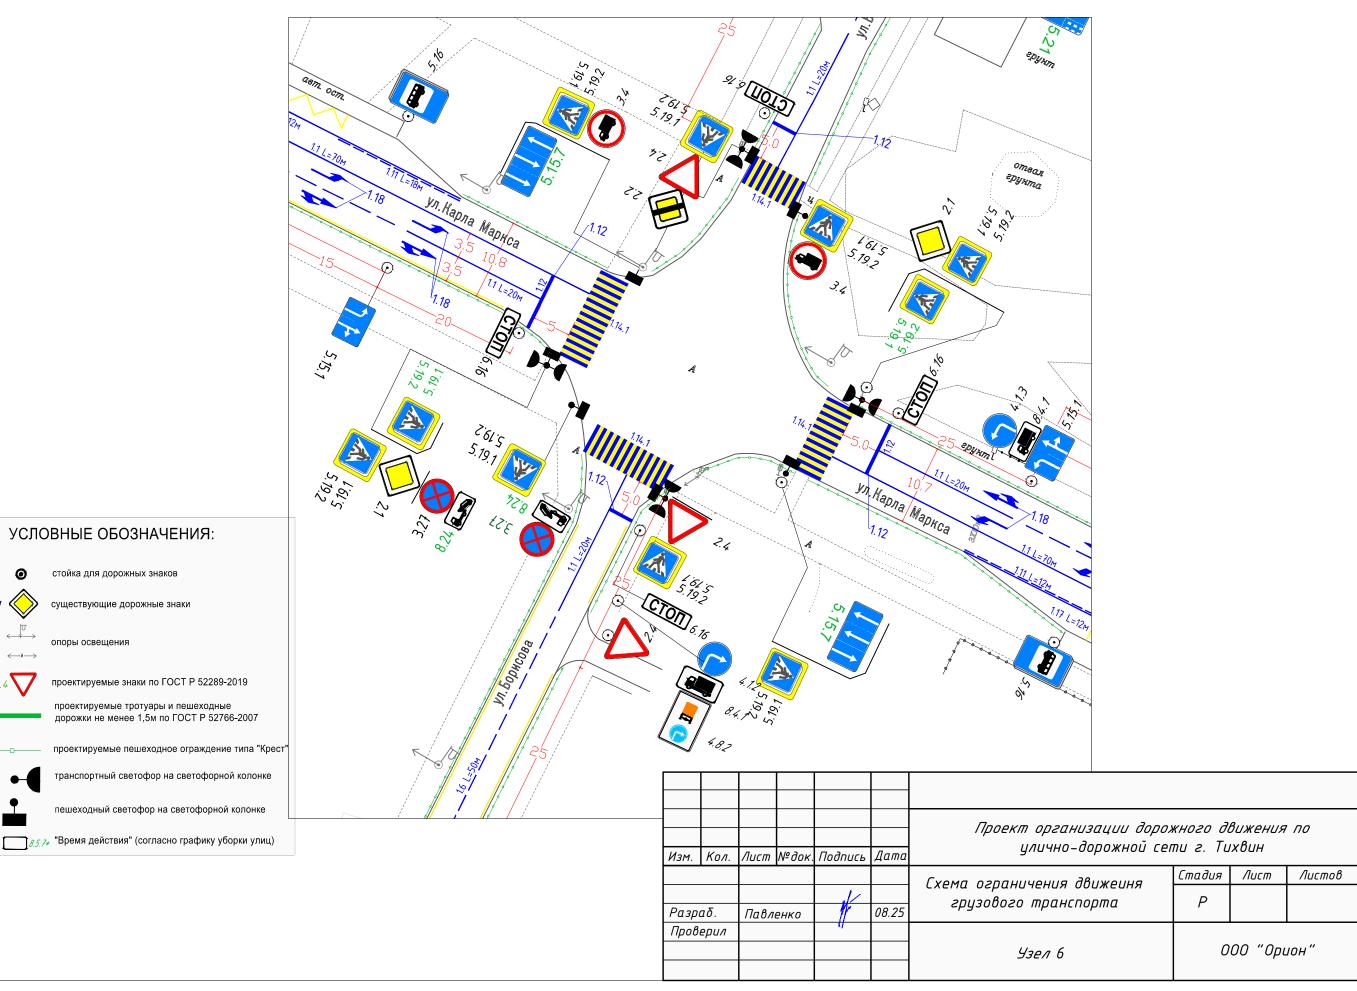



УСЛОВНЫЕ ОБОЗНАЧЕНИЯ:

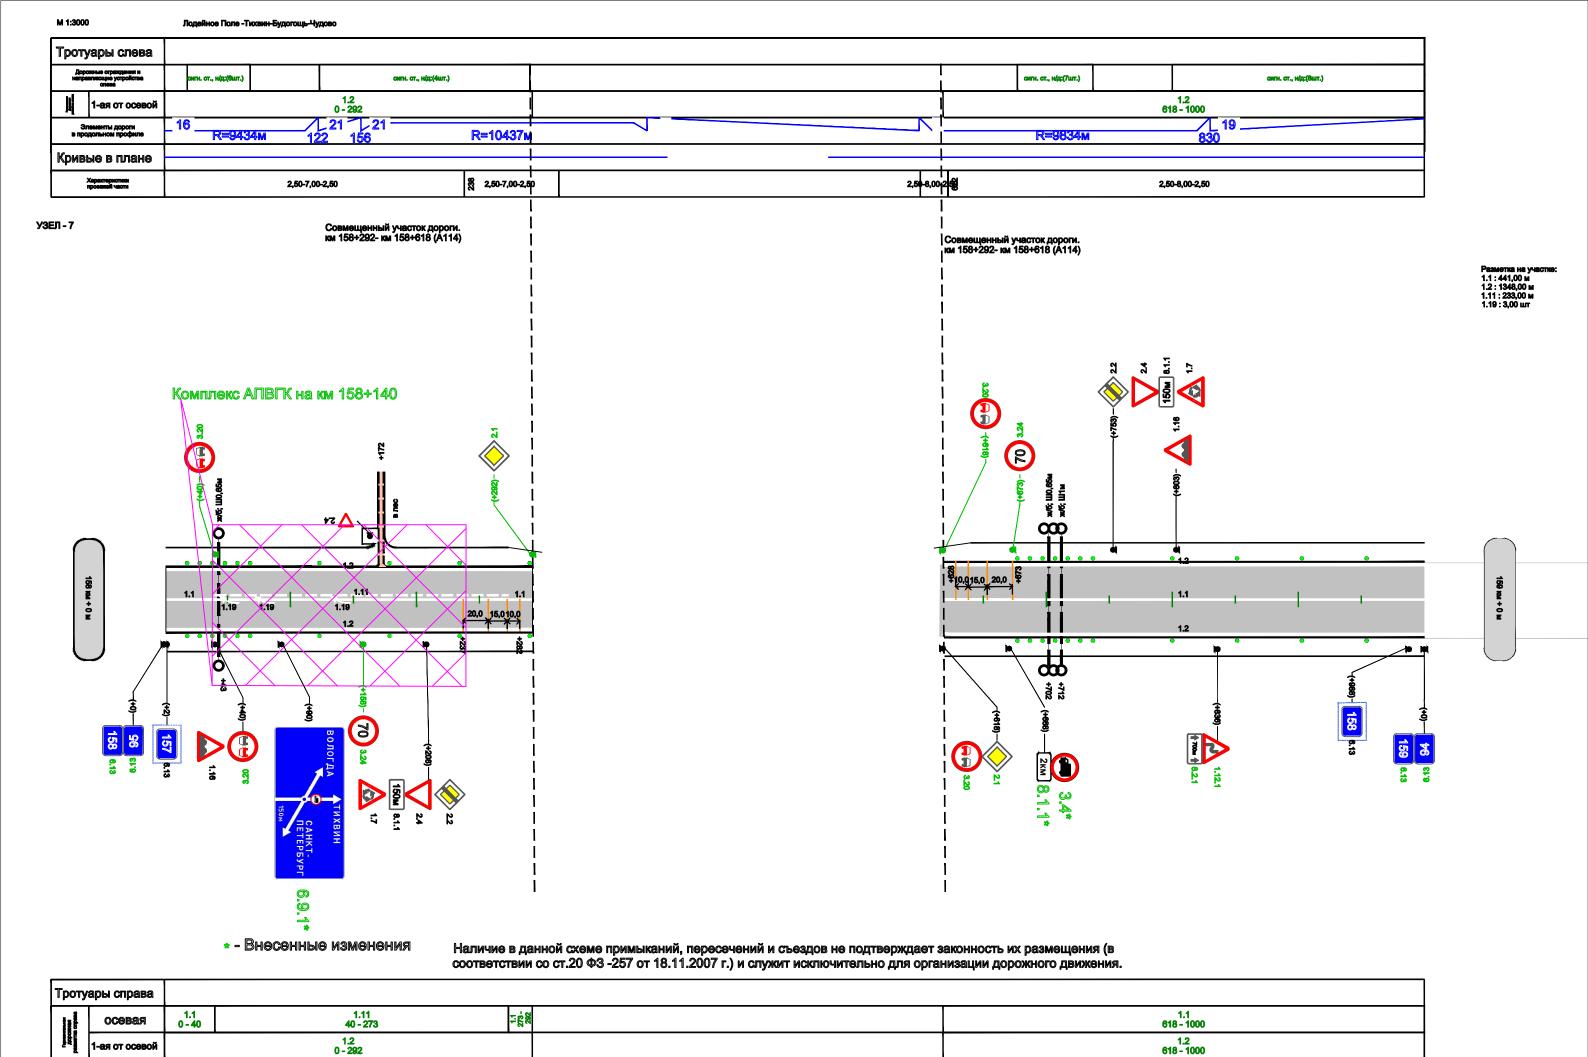


сигн. от., и/д:(//шт.)


ıгн. ст., н/д:(<del>О</del>шт.)

оигн. ст., н/д;(4шт.)

	оы слева								
Дорожные ограждения и	На обочине			Столбики (15шт., ш 0,070 - 0,7.	az 49,9ml 70			0x 11 0,811 - 0,812	Столбики (Зшт., шаг 50,0м) 0,870 — 1,000
направляющие устройства слева	На разделительной								
Дорожная разметка	2 a am acabail	1.2 0,070 - 0,114							
слева	1-я от осевой	1.8 0,070 - 0,114	1.2 0,114 - 0,440				1.2 0,449 - 1,000		
Злемент	он в плане	SQ is	R=1860, L=194, a=6°			0,546	R=1282, L=322, α=-14°	9980	
Продольны	ый профиль	121	2	358	0,479	8736/227	21 Zt / 34s	8199/223	8 4 60 3%
Видимость в обра	атном направлении					0,543		300	000

93E/1−8

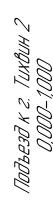


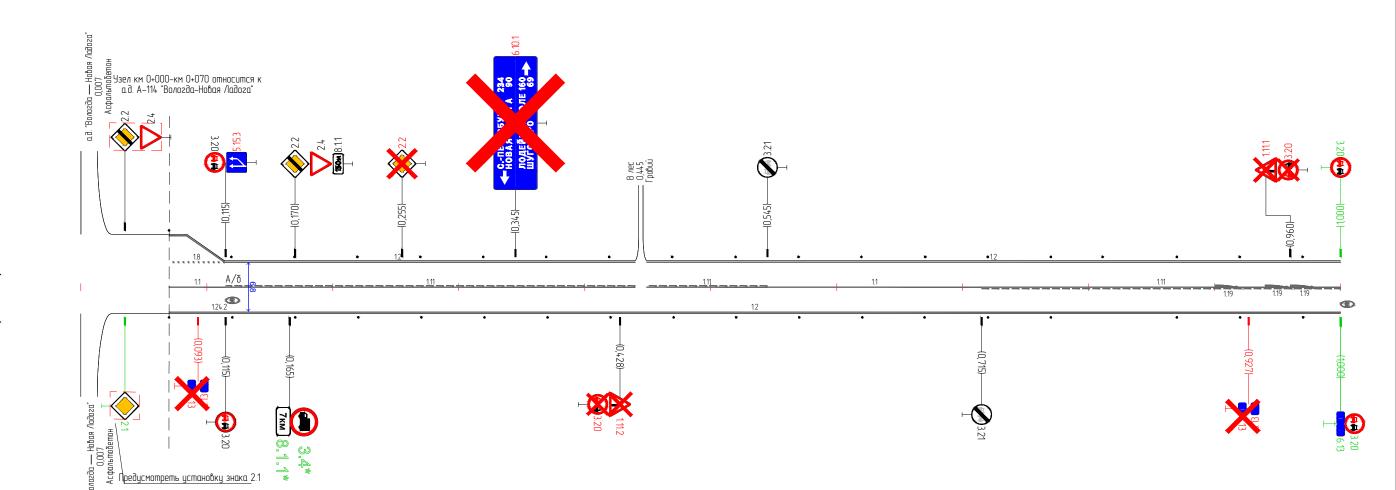



Наличие в данной схеме примыканий, пересечений и съездов не подтверждает законность их размещения (в соответствии со ст.20 Ф3-257 от 18.11.2007 г.) и служит исключительно для организации дорожного движения.


#### \* - Внесенные изменения

Видимость в пря	мом направлении		5720	<300	97.0	
Дорожная разметка_ справа	Осевая линия	1.1 0,070 - 0,115	. 1.11 0.115 - 0.440	1.11 0,449 - 0,545	1.1 0.545 - 0,715	1.11 0.715 - 1.000
	1-я от осевой					
Дорожные ограждения и	На разделительной	-				
направляющие стройства справа	На обочине		Столбики (Зит., шаг 4.9.9м) 0,870 - 1,000			

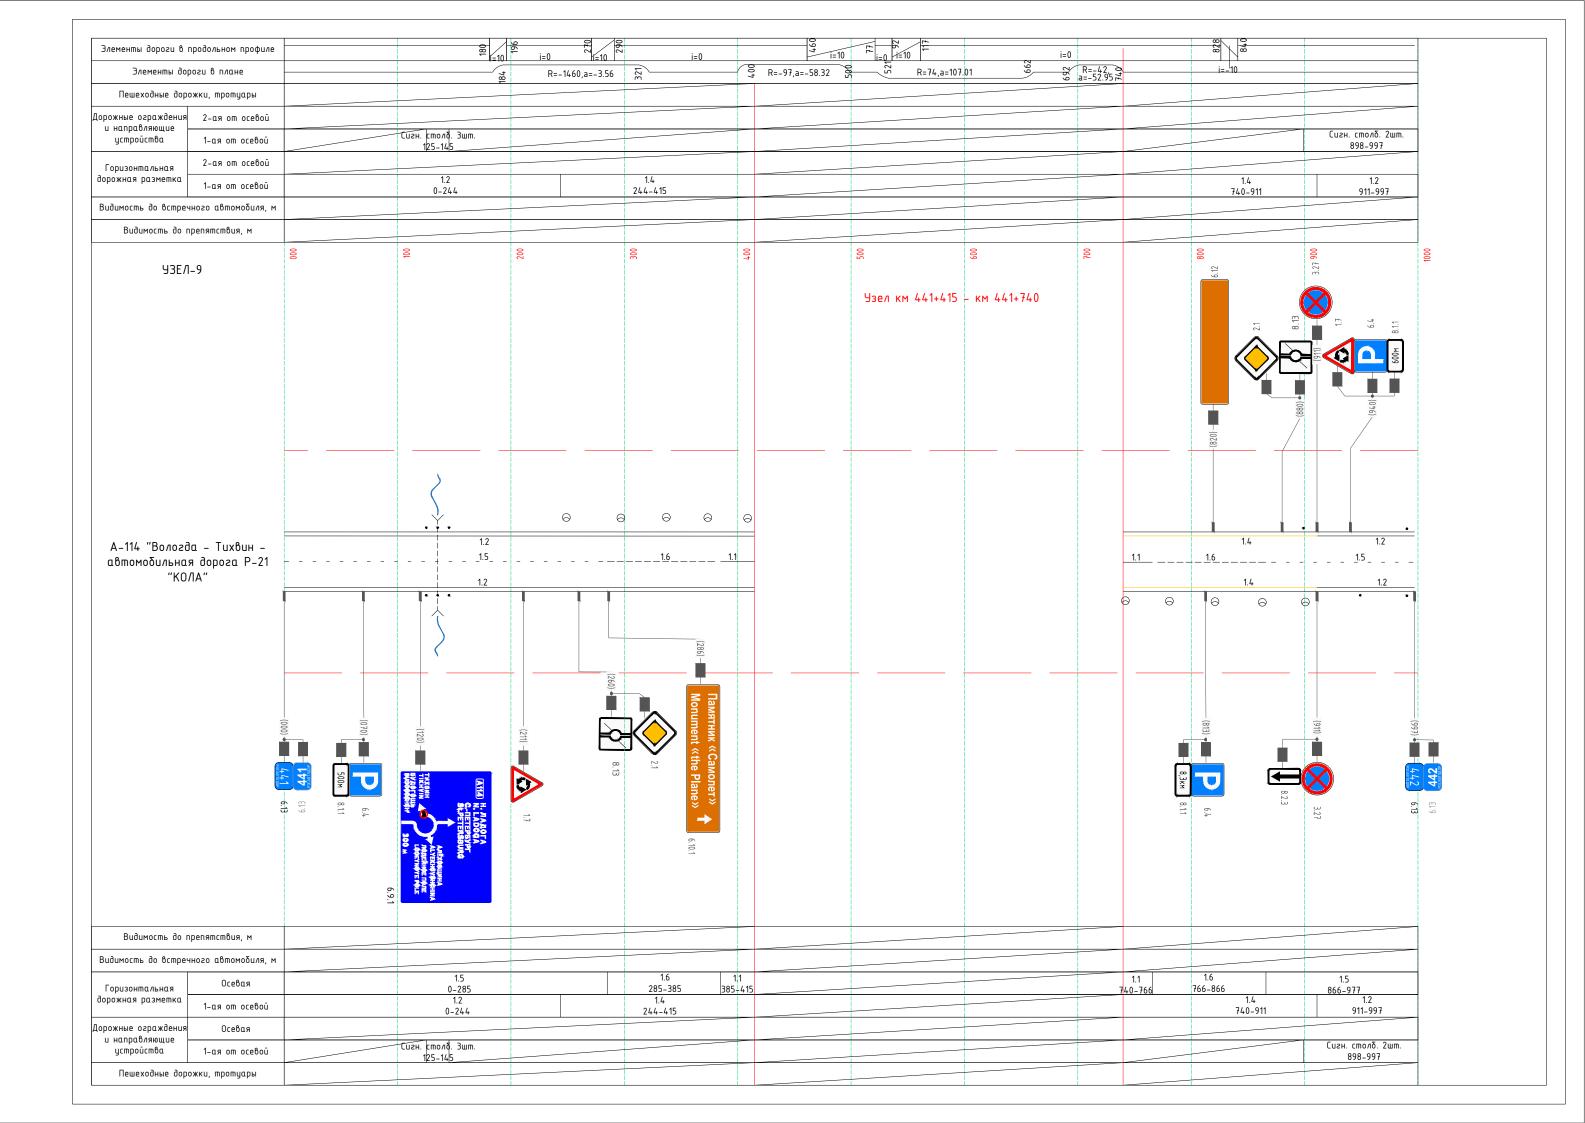

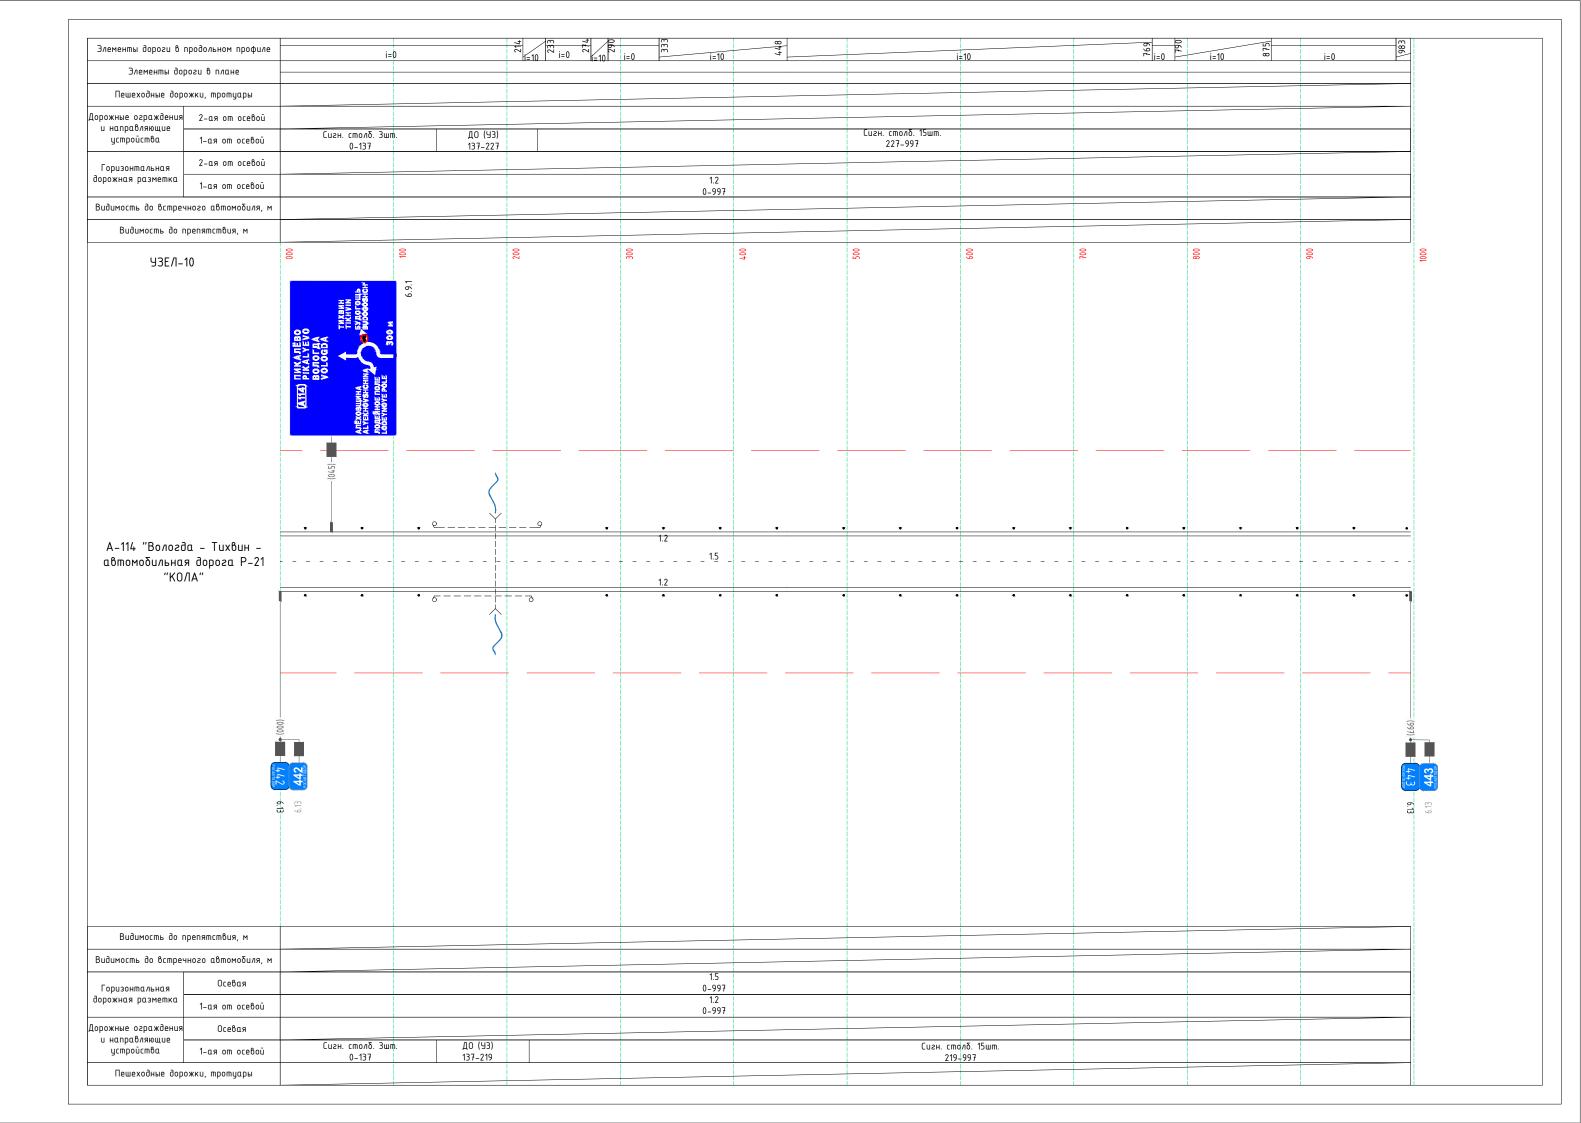


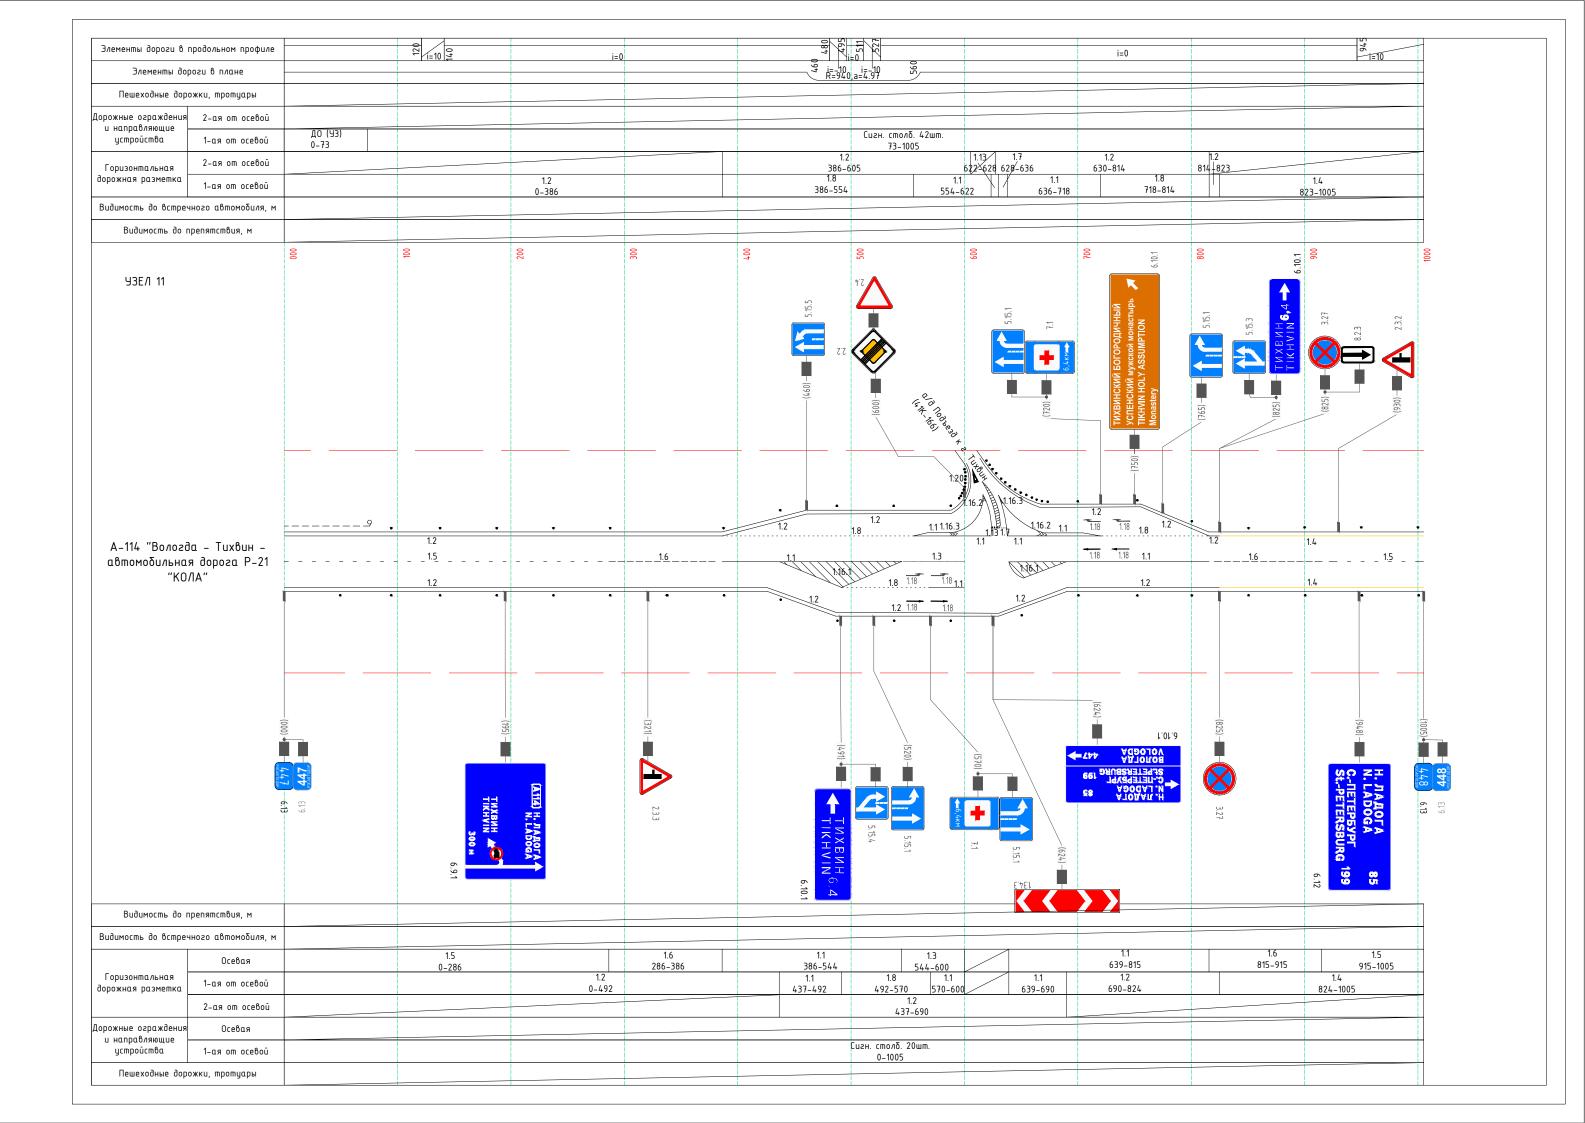

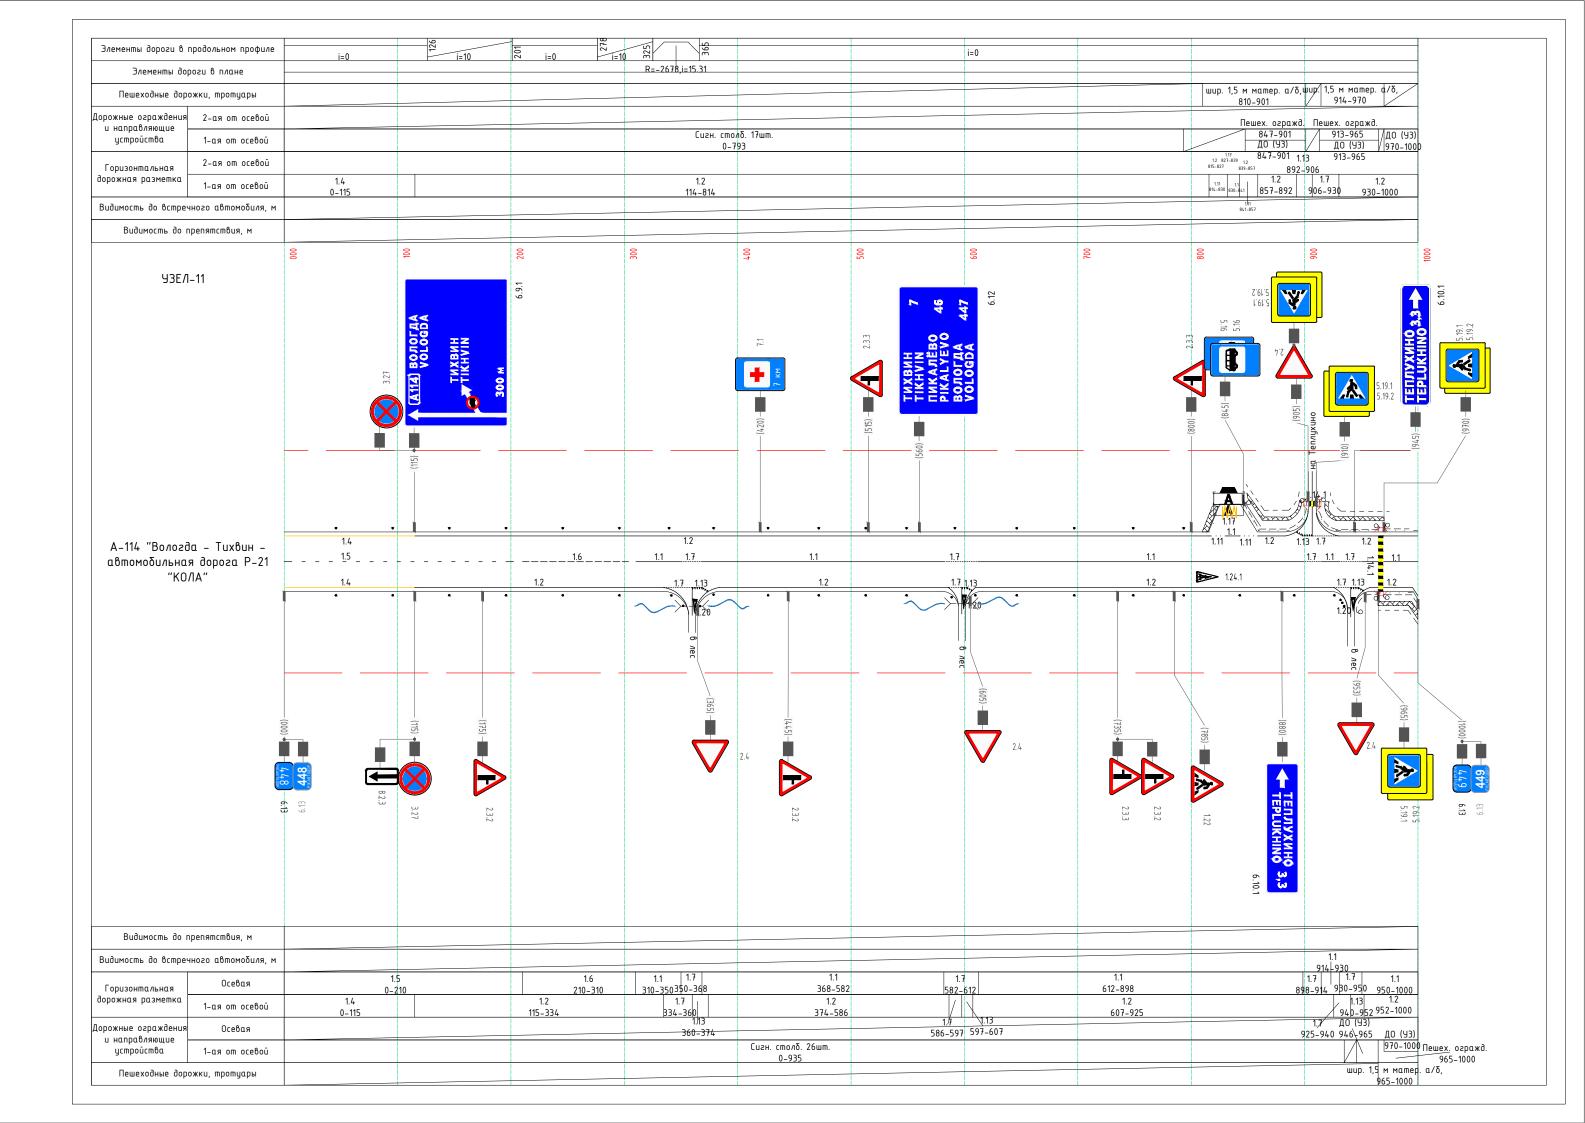

#### МАКЕТ ЗНАКА ИНДИВИДЧАЛЬНОГО ПРОЕКТИРОВАНИЯ

Чертеж дорожного знака км 448+115

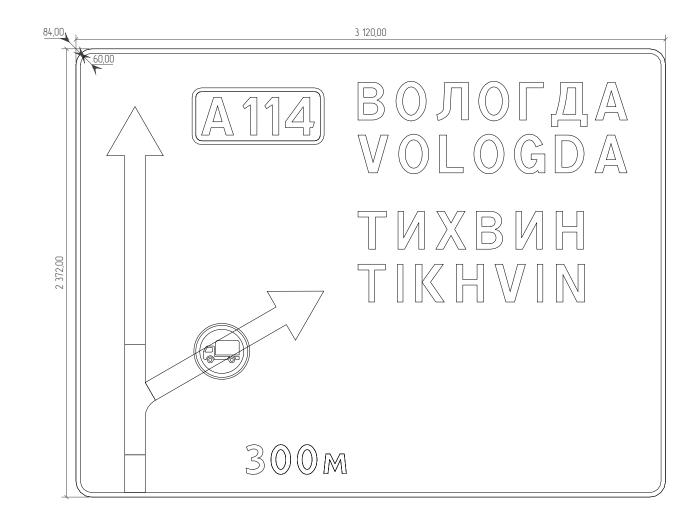

Эскиз знака 3ИП−1



Номер знака: 6.9.1 Предварительный указатель направлений Щит 3120×2372 мм Фон: Синий (вне населённых пунктов) Площадь: 7,401 м² Масштаб: 1:20 Количество: 1

Согласовано:

Взам.


Инв. И подл. Подпись и дата

Изм. Кол.уч Лист № док Подпись Дата

Знак индивидуального проектирования по ΓΟCT P 52290-2004

/lucm

#### Чертеж дорожного знака км 447+195

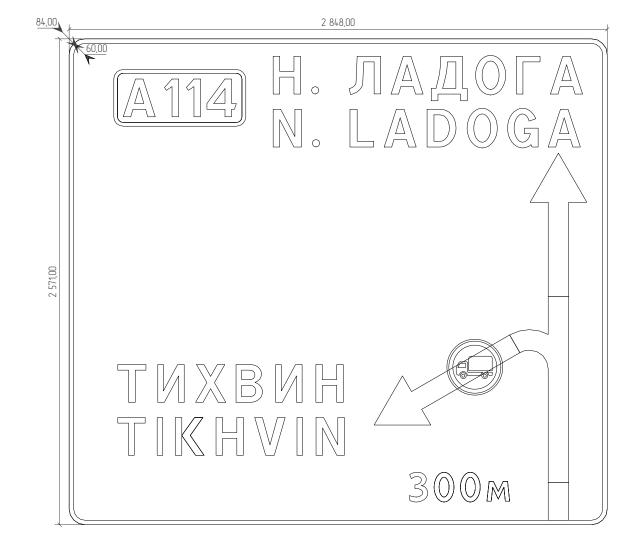

Согласовано:

Взам.

Инв. И подл. Подпись и дата

Номер знака: 6.9.1 Предварительный указатель направлений Щит 2848×2571 мм Фон: Синий (вне населённых пунктов) Площадь: 7,322 м² Масштаб: 1:20 Количество: 1

Эскиз знака




Изм.	Кол.уч	. /lucm	№ док	Подпись	Дата

/lucm

#### МАКЕТ ЗНАКА ИНДИВИДЧАЛЬНОГО ПРОЕКТИРОВАНИЯ

#### Чертеж дорожного знака км 442+045

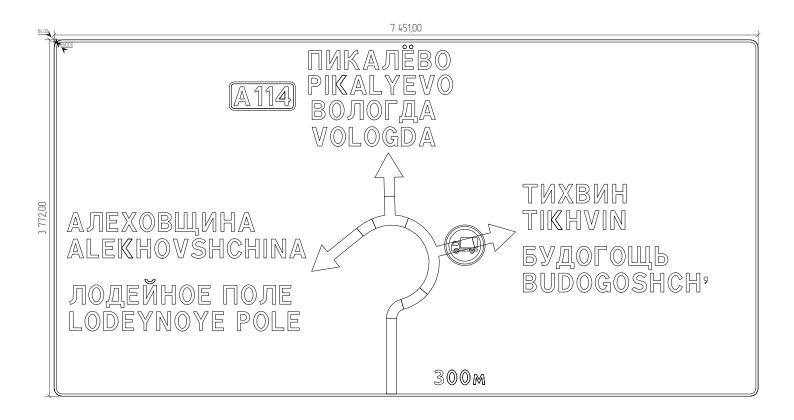

Взам.

Подпись и дата

Инв. И подл.

Номер знака: 6.9.1 Предварительный указатель направлений Щит 7451×3772 мм Фон: Синий (вне населённых пунктов) Площадь: 28,105 м² Масштаб: 1:20 Количество: 1


# Эскиз знака



<b>/</b> 13м.	Кол.уч	. Лист	№ док	Подпись	Дата

#### МАКЕТ ЗНАКА ИНДИВИДЧАЛЬНОГО ПРОЕКТИРОВАНИЯ

#### Чертеж дорожного знака км 441+120

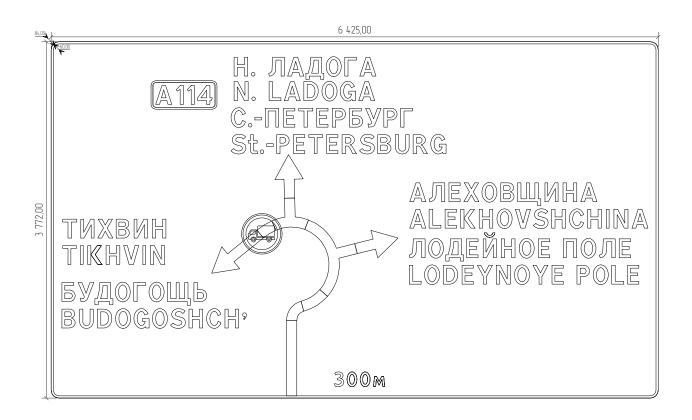

инв.

Взам.

Подпись и дата

Инв. И подл.

Номер знака: 6.9.1 Предварительный указатель направлений Щит 6425×3772 мм Фон: Синий (вне населённых пунктов) Площадь: 24,235 м² Масштаб: 1:20 Количество: 1


## Эскиз знака

#### 3ИП-4



Изм.	Кол.цч	. Лист	№ док	Подпись	Дата

### МАКЕТ ЗНАКА ИНДИВИДУАЛЬНОГО ПРОЕКТИРОВАНИЯ

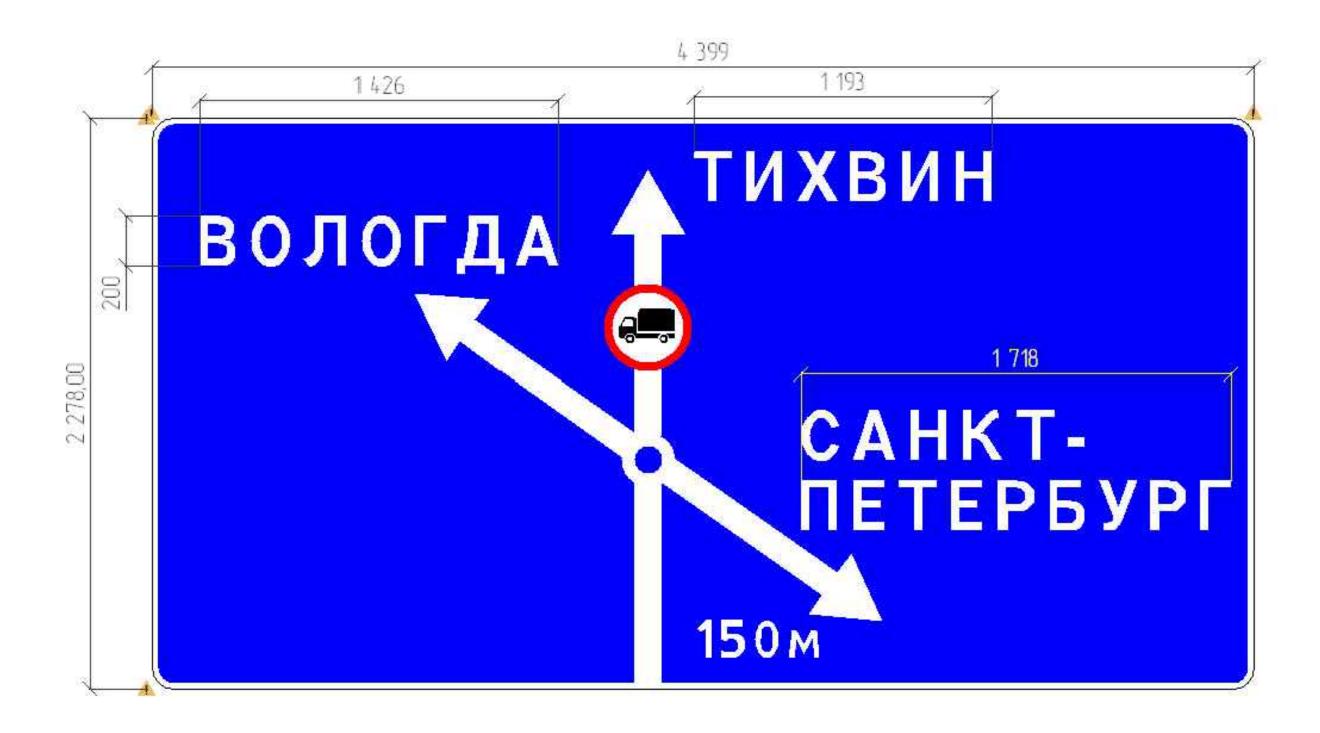

Номер знака: 6.9.1

Расположение: км 158+90 (вне населенного пункта)

Щит: 2278х4399

Фон: синий

Площадь: 10,03 м<sup>2</sup>

Вид размещения: стойка у бровки

		Дорожные знаки				
<b>№</b> п/п	№ по ГОСТ Р 52289- 2019	Наименование	Ед. изм.	Кол- во	Масса единицы , кг	Примечание
		Запрещающие знаки				
1	3.4	Ограничение движения грузового транспорта	шт.	9		D-700 мм
		Знаки дополнительной информации	(таблич	ки)		
2	8.3.1	Направление движения	шт.	2		350х700мм
3	8.3.2	Направление движения	шт.	1		350х700мм
4	8.1.1	Расстояние до объекта	шт.	2		350х700мм
		Знаки индивидуального проек	стирован	ия		
5	-	6.9.1	шт.	5		
		Металлические стойки и фундаменты д	ля дорож	кных з	наков	
6		CKM-3.40	шт.	11	19,8	D-76 мм
7		Фундамент Ф-2 600	шт.	11	160,0	0,1м <sup>3</sup> - 1 фундамент
		Прочие				
		Итого установить:	19 знако	)B	•	

га Взам. инв. №										
Подп. и дата	Иом	I/	Пист	No way	Патическ	Пото	244-2025-ПОД	<b>ІД-ВО</b> Р	•	
Пс	Изм. Разра	Кол.уч аб.		№ док. ов А.А.		Дата 09.25		Стадия	Лист	Листов
ii	p.	-					Ведомость объемов работ на	P	1	1
Анв. № подп.							установку дорожных знаков по закрытию для грузового движения	0	00 «Opud	ıH»

